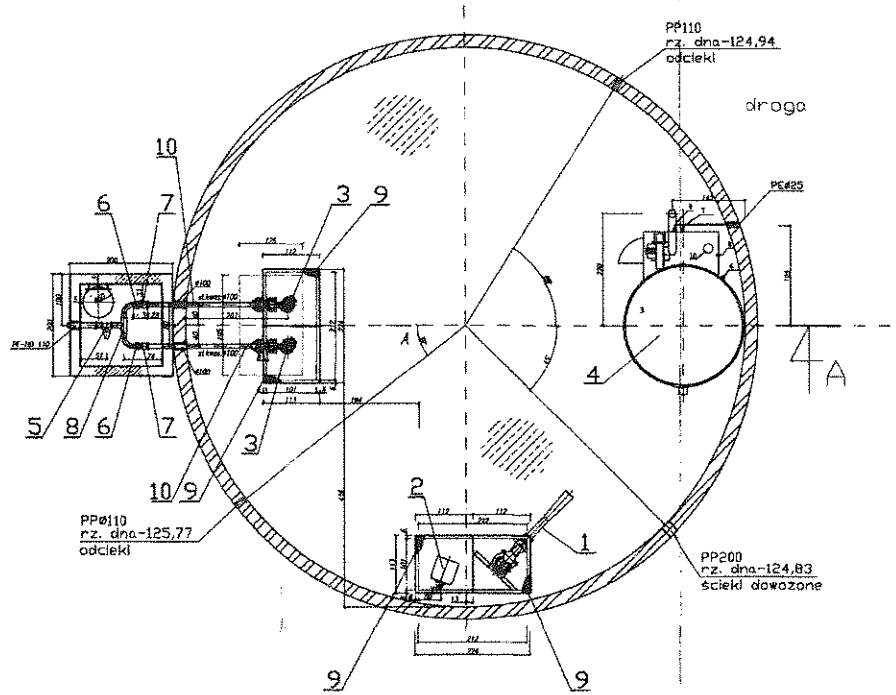

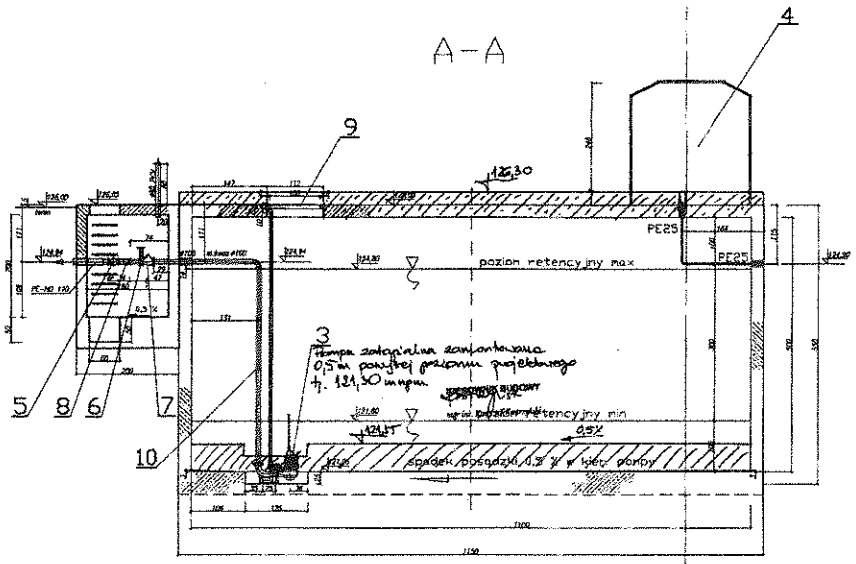

Uwagi:

1.Rurociągi:
-grawitacyjne:
- ⌀200, ⌀110-kanalizacja PP SN10 Rousiało, np. Rehau Poznań
-tłoczne
- ⌀90, ⌀110, PE-80, np. Rehau Poznań
2.Stopnie złazowe w komorze zgodnie z dokumentacją PE-HD.
3.Osprzęt pomp zatapianych (w dostawie producenta pomp-prowadnice stal nierdzewna).
4.Przykrycie wejścia do komory zasuw-właz kanalizacyjny typu lekkiego ⌀600.
5.Przejścia przez ściany - przejścia szczelne (np. Integra)
6.Przykrycia otworów montażowych: włazy kanałowe "AUDECK", klasa A15, aluminiowe,
100x100-szerokość eksploatacyjna, 1120x1120-szerokość montażowa, całkowita (4 kpl.),
dystrybutor - np. Stoparków - Mrier.
7.Posadowienie zbiornika pompowni - wg. architeklonicznej - budowlanej.
8.Zabezpieczenie wewnętrznych ścian zbiornika (fabryczne, masa uszczelniająca - wg. architeklonicznej-budowlanej).
9.Usytuowanie kształtowników podtrzymujących włazy kanałowe "AUDECK" w otworach technologicznych -
wg branży architektonicznej - budowlanej.
10.Połączenia stal-PE, żeliwo-PE realizować za pośrednictwem elementów kołnierzowych.
11.W przypadku konieczności demontażu czujnika przepływomierza elektromagnetycznego Magflo
stosować prostkę kołnierzową ⌀100 mm.
12.Przepływomierz MAGFLO przetwornik MAG 5000 i czujnik MAG 5100 W

1. Strumienica powietrzna - poz. 1, 5,9 kW, 400 V, 50 Hz, 1 etap realizacji
2. Mieszadło zatapialne - poz. 2, 1,5 kW, 400 V, 50 Hz, 1 etap realizacji
3. Pompa zatapialna, poz. 3, 4,2 kW, 400 V, 50 Hz, 1 etap realizacji
4. Biofiltr, poz. 4, sumaryczna moc zainstalowana urządzeń 5,3 kW, 400 V, 50 Hz

KIEROWNIK BUDOWY
mgr inż. Dariusz Jastrzębski

Zmiany uzgodniono
PROJEKTANT
mgr inż. A. Słodziński

Starostwo Powiatowe we Wrocławiu
Wydział Architektury i Budownictwa
ul. Prusa 53-55, 50-316 Wrocław
tel./fax 071/34 36 111, fax 34 44 ...

Zatwierdzono projekt budowlany z pozwoleniem na budowę
Nr ... z dnia 30.10.2007
Inż. Zbigniew Bolc

31.10.07

RYSUNEK POWYKONAWCZY

Poz.	Ilość	Nazwa, materiał, wymiary, itp.	Uwagi
10	2	Rura stalowa ⌀100, np. Biokonsult P-ń	stal kwasoodporna
9	4	Przejście Audeck, klasa A15 np. Mier Stoparków	aluminium
8	1	Trójnik stalowy ⌀100/100, np. Biokonsult P-ń	stal nierdzewna
7	2	Zasuw zwrotny ⌀100, kołnierzowy np. Enerotech Poznań	stal nierdzewna
6	1	Zasuwa nożowa Sistag VNE ⌀100, np. AFT Poznań	stal nierdzewna
5	1	Przeptyw. elektromagn. MAGFLO ⌀80, np. Siemens W-wa	stal nierdzewna
4	1	Biofiltr BW 400, np. Ekofinn-pol Bonino k/Gdańska	
3	2	Pompa zatapialna NP 3102.181.SH/256, np FLYGT W-wa	wersja stacjonarna
2	1	Mieszadło zatapialne SR4630.411.SF, np. FLYGT w-wa	wersja standardowa
1	1	Strumienica FLYGT JA 117-P5-3127-437, np. FLYGT W-wa	wersja stacjonarna

NAZWA RYSUNKU	Komora retencyjna ścieków dowożonych (KRD)
OBIEKT	Oczyszczalnia ścieków w m. Mirków, działki: 12/2, 11/1, 329 (obręb Mirków), 487 (obręb Długołęka)
INWESTOR	Gmina Długołęka, z siedzibą w Urzędzie Gminy Długołęka ul. Wrocławska 18, 55 - 095 Mirków
ADRES BUDOWY	Mirków, grn. Długołęka
PROJEKTOWAŁ	mgr inż. A. Słodziński
	mgr inż. Anna Krawczyk
SPRAWDZIŁ	mgr inż. B. Kowalówka

STADIUM: PB
SKALA: 1:50
NR UPR. PROJ.: 103/Pw/94
WAM/0027/POOS/03

Przedsiębiorstwo Wielobranżowe BIOKONSULT sp. z o.o.
ul. Garbaryska 10, 60-682 Poznań
tel./fax (061) 825 60 02, 825 52 20
e-mail: biuro@biokon.poznan.pl

NR RYS. 6

Załącznik nr 4a do SIWZ z dn. 03.10.2018 r.